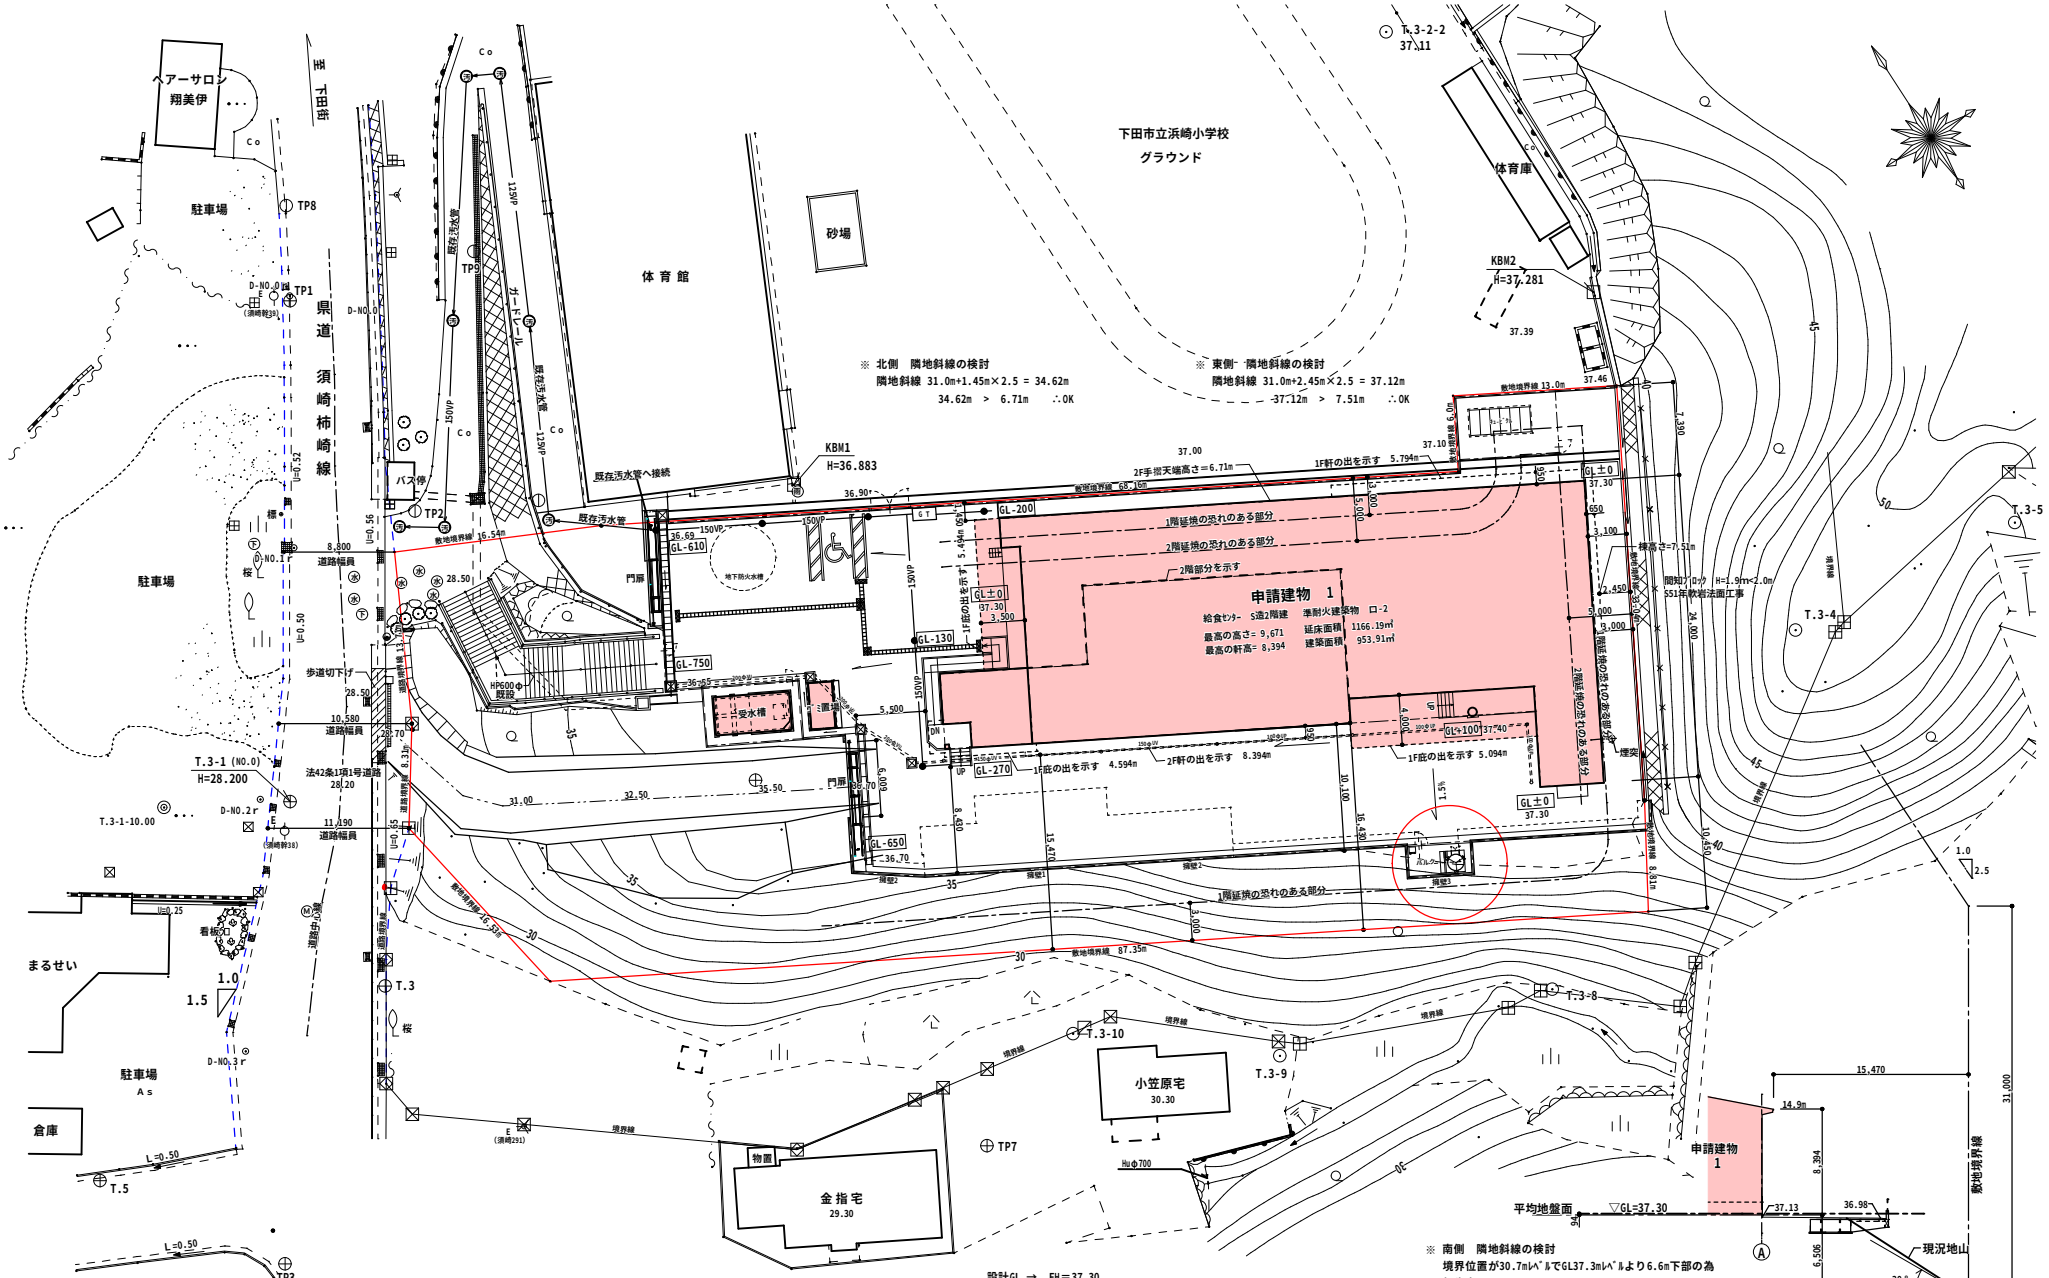


| 工事名 | 図面内容 | SCALE | 河津・土屋・加藤特定建設工事共同企業体 | 担当 | 検印 | 備考 | 図番 |
|---|---|---|---|---|---|---|---|
| 完成図 | 平成26年度 下田市立給食センター建設工事(建築)(繰越) | 配置図 | S= 1/600 | 代表: 河津建設 株式会社<br>静岡県下田市中411の1 0558(22)1111 | | | 2015年 3月 | A —07 |